

Planstand

.....
.....
.....
B
A
0


18.08.2016 Bestandsaufnahme und Gültigkeit der Plandarstellung

Bauherr

Aurelis Real Estate GmbH & Co. KG
 Region West
 Zum Portsmouthplatz 6 (Hbf. Südseite)
 47051 Duisburg
 Tel. 0203 709028-42
 Fax. 0203 709028-49
 Internet: www.aurelis-real-estate.de

Projekt

IBB: 26000994
Büro- und Lagergebäude Einheiten Q-S
Gebäudenummer 31141782
 Halskestraße 23, 25, 27
 47877 Willich

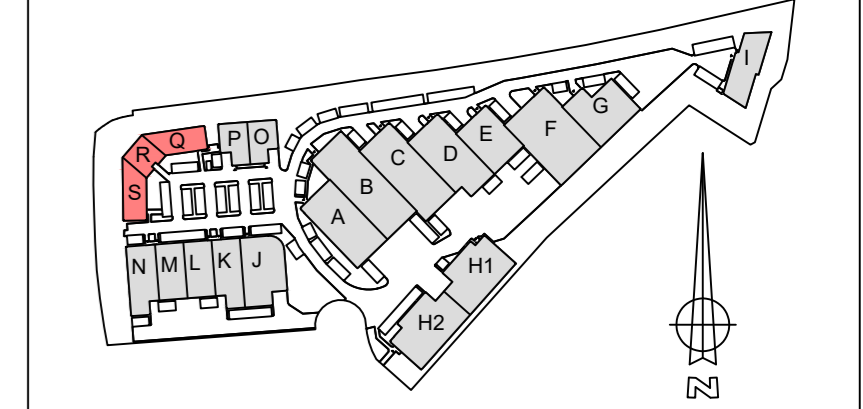

Erfassungsart: Örtliches Aufmaß
 Lagebezug: Lokales Koordinatensystem
 Höhenbezug: ±0,00 m OKFF EG

Planbezeichnung / Maßstab

BESTANDSPLAN 1:100

Projektion / Lokalität

GRUNDRISS 1. OBERGESCHOSS

IngenieurTeam2
 Ingenieurgesellschaft mbH
 Architektur-Vermessung
 und Informationssysteme
 für das Halten und Entwickeln
 von Immobilien

Am Getreidespeicher 9
 D-53359 Rheinbach (Bonn)
 Tel. +49 (0) 2226 / 90 61-0
 Mail@IngenieurTeam2.com
 www.IngenieurTeam2.com

Dipl.-Ing. Ralph Heiliger

Datum: 18.08.2016
 Index: -

Zeichen: F380
 Format: 95,0 cm x 45,0 cm