

Planstand

.....


A

B

0 27.07.2016 Bestandsaufnahme und GÜltigkeit der Planerstellung

Bauherr:

Aurelis Real Estate GmbH & Co. KG
 Region West
 Zum Portenmühlplatz 6 (Hof. Südseite)
 47051 Düsseldorf
 Tel. 0203 709208-42
 Fax: 0203 709208-49
 Internet: www.aurelis-real-estate.de

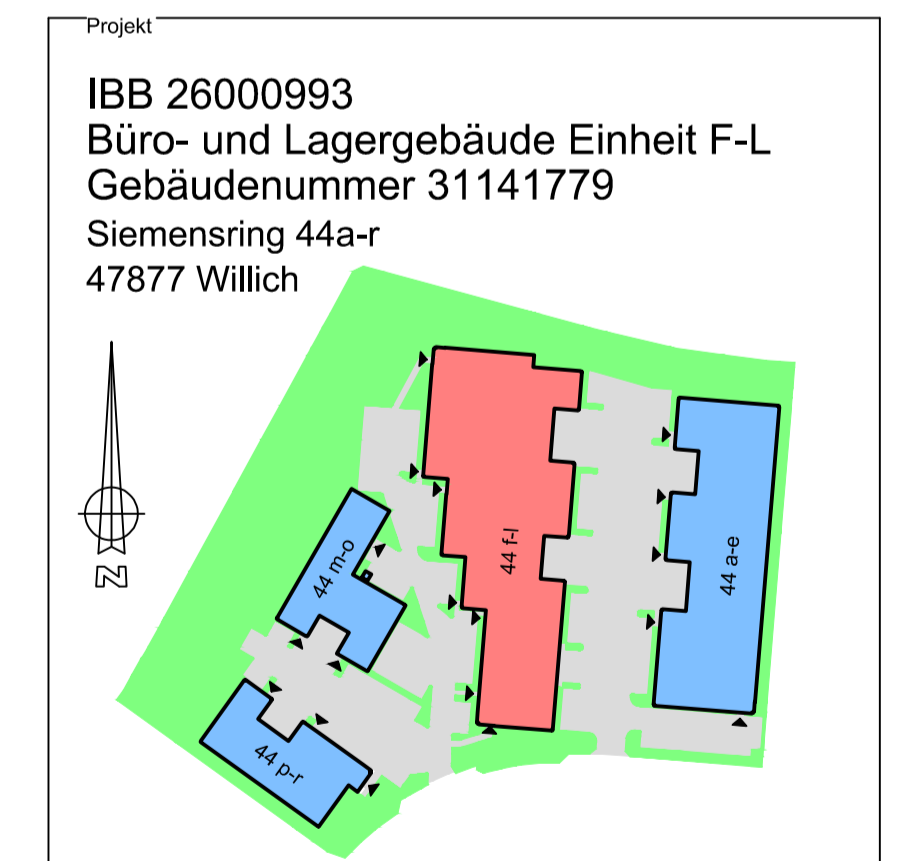

Planbezeichnung / Maßstab

BESTANDSPLAN 1:100

Projektion / Lokaltat

GRUNDRISS OBERGESCHOSS

IngenieurTeam2
 Ingenieurgesellschaft mbH

Architektur-/Vermessung
 und Informationssysteme
 für das Bauen und Entwickeln
 von Immobilien

Am Getreidespeicher 9
 D-53359 Rheinbach (Bonn)
 Tel. +49 (0) 2226 / 90 61-0
 Mail: ingenieur@team2.com

Dipl.-Ing. Ralph Heitger www.ingenieurteam2.com

Datum: 27.07.2016 Zeichen: F360
 Index: - Format: 140,0 cm x 65,0 cm