


ANSCHLUSS AN BAUTEIL B2

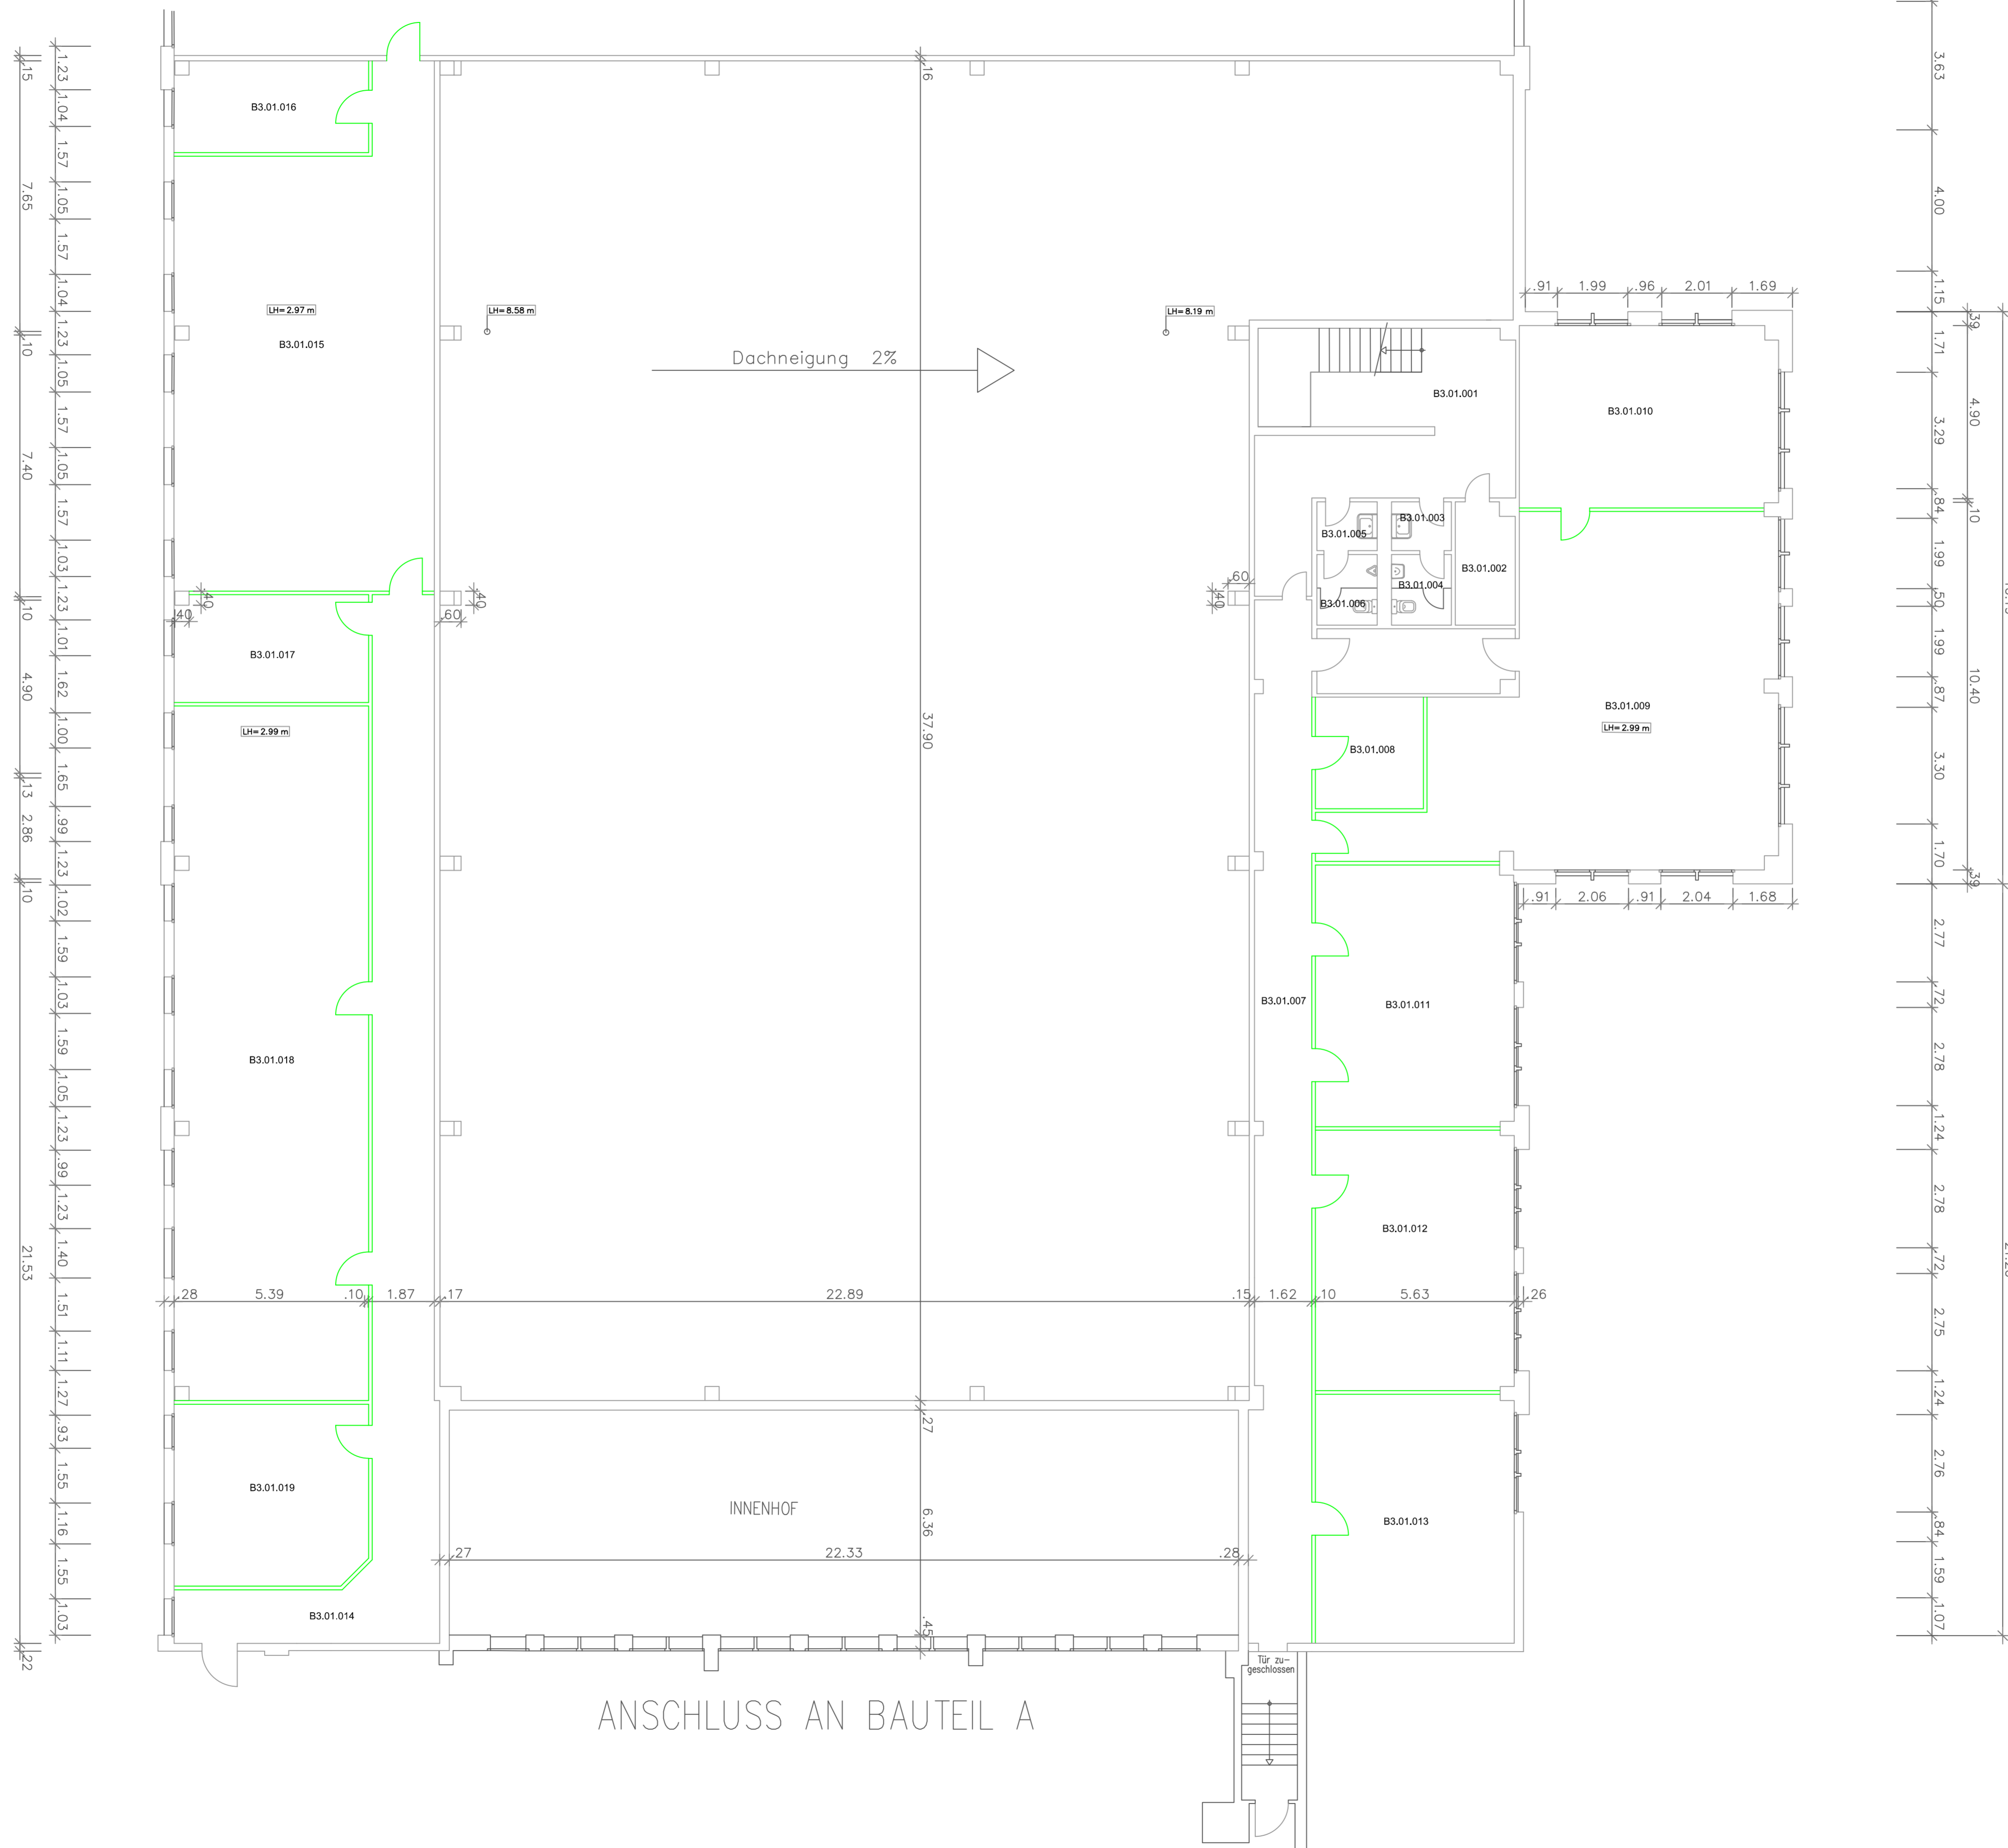

GRUNDRISS Bauteil B3-1.0G M. 1:100

Planstand

 B
 A
 0 18.08.2016 Planübernahme von kdp Objekteinrichtungen
 letzte Änderung vom 09.06.16

Bauherr
Aurelis Real Estate GmbH & Co. KG
 Region West
 Zum Portsmouthplatz 6 (Hbf. Südseite)
 47051 Duisburg
 Tel. 0203 708028-42
 Fax. 0203 708028-49
 Internet: www.aurelis-real-estate.de

Projekt
IBB: 26000996
Lager- und Bürogebäude B3
 Schiessstraße 74
 40549 Düsseldorf

Erfassungart: Planübernahme
 Lagebezug: Lokales Koordinatensystem
 Höhenbezug: kein

Planbezeichnung / Maßstab
BESTANDSPLAN 1:100

Projektion / Lokalität
GRUNDRISS 1. OBERGESCHOSS

IngenieurTeam2
 Ingenieurgesellschaft mbH
 Architektur-Vermessung
 und Informationssysteme
 für das Halten und Entwickeln
 von Immobilien
 Am Getreidespeicher 9
 D-53359 Rheinbach (Bonn)
 Tel. +49 (0) 2226 / 90 61-0
 Mail@ingenieurTeam2.com
 Dipl.-Ing. Ralph Heigler www.ingenieurTeam2.com
 Datum: 18.08.2016 Zeichen F380
 Index: - Format: 85,0 cm x 60,0 cm