


ANSCHLUSS AN BAUTEIL G4

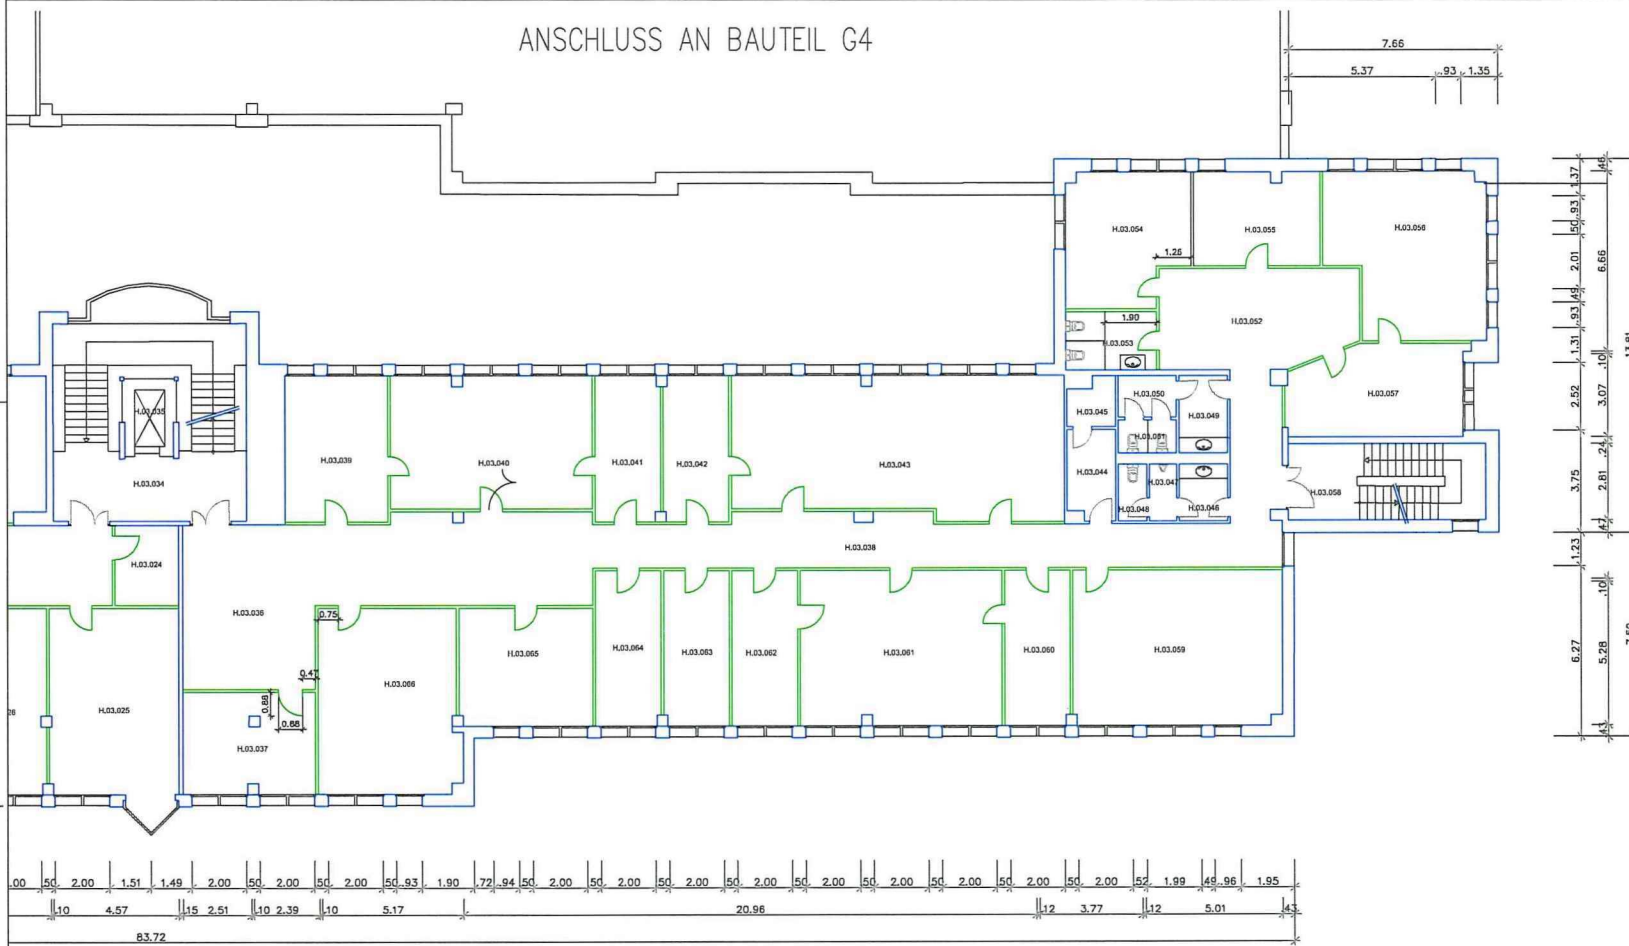


GRUNDRISS Bauteil H-3.OG Rechts
M. 1:100

Planstand	
—	—
B	A
D	0
18.08.2016 Planübernahme von Ido Objekteinrichtungen letzte Änderung vom 08.08.16	

Bauherr
Aurelis Real Estate GmbH & Co. KG
Region West
Zum Parlmouthplatz 6 (bef. Südselle)
47051 Duisburg
Tel. 0203 709028-42
Fax. 0203 709028-49
Internet: www.aurelis-real-estate.de

Projekt
IBB: 26000996
Bürogebäude Bauteil H
Schliesstraße 66, 68, 70
40549 Düsseldorf

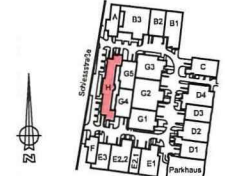

Erstellungsart: Planübernahme
Lagebezug: Lokales Koordinatensystem
Höhenbezug: kein

Planbezeichnung / Maßstab
BESTANDSPLAN 1:100
Projektion / Lokalität
GRUNDRISS 3. OBERGESCHOSS

IngenieurTeam2
Architekt- und Vermessung
und Informationssysteme
für das Bauen und Erwerben
von Immobilien
Am Getreidespeicher 9
D-53359 Rheinbach (Bonn)
Tel. +49 (0) 2226 / 90 81-0
Mail@ingenteam2.com
www.ingenteam2.com
Dipl.-Ing. Ralph Heiliger
Datum: 18.08.2016
Index: -
Zeichen: F390
Format: 80,0 cm x 45,0 cm