


GRUNDRISS 1.OG  
Bauteil G2  
M. 1:100

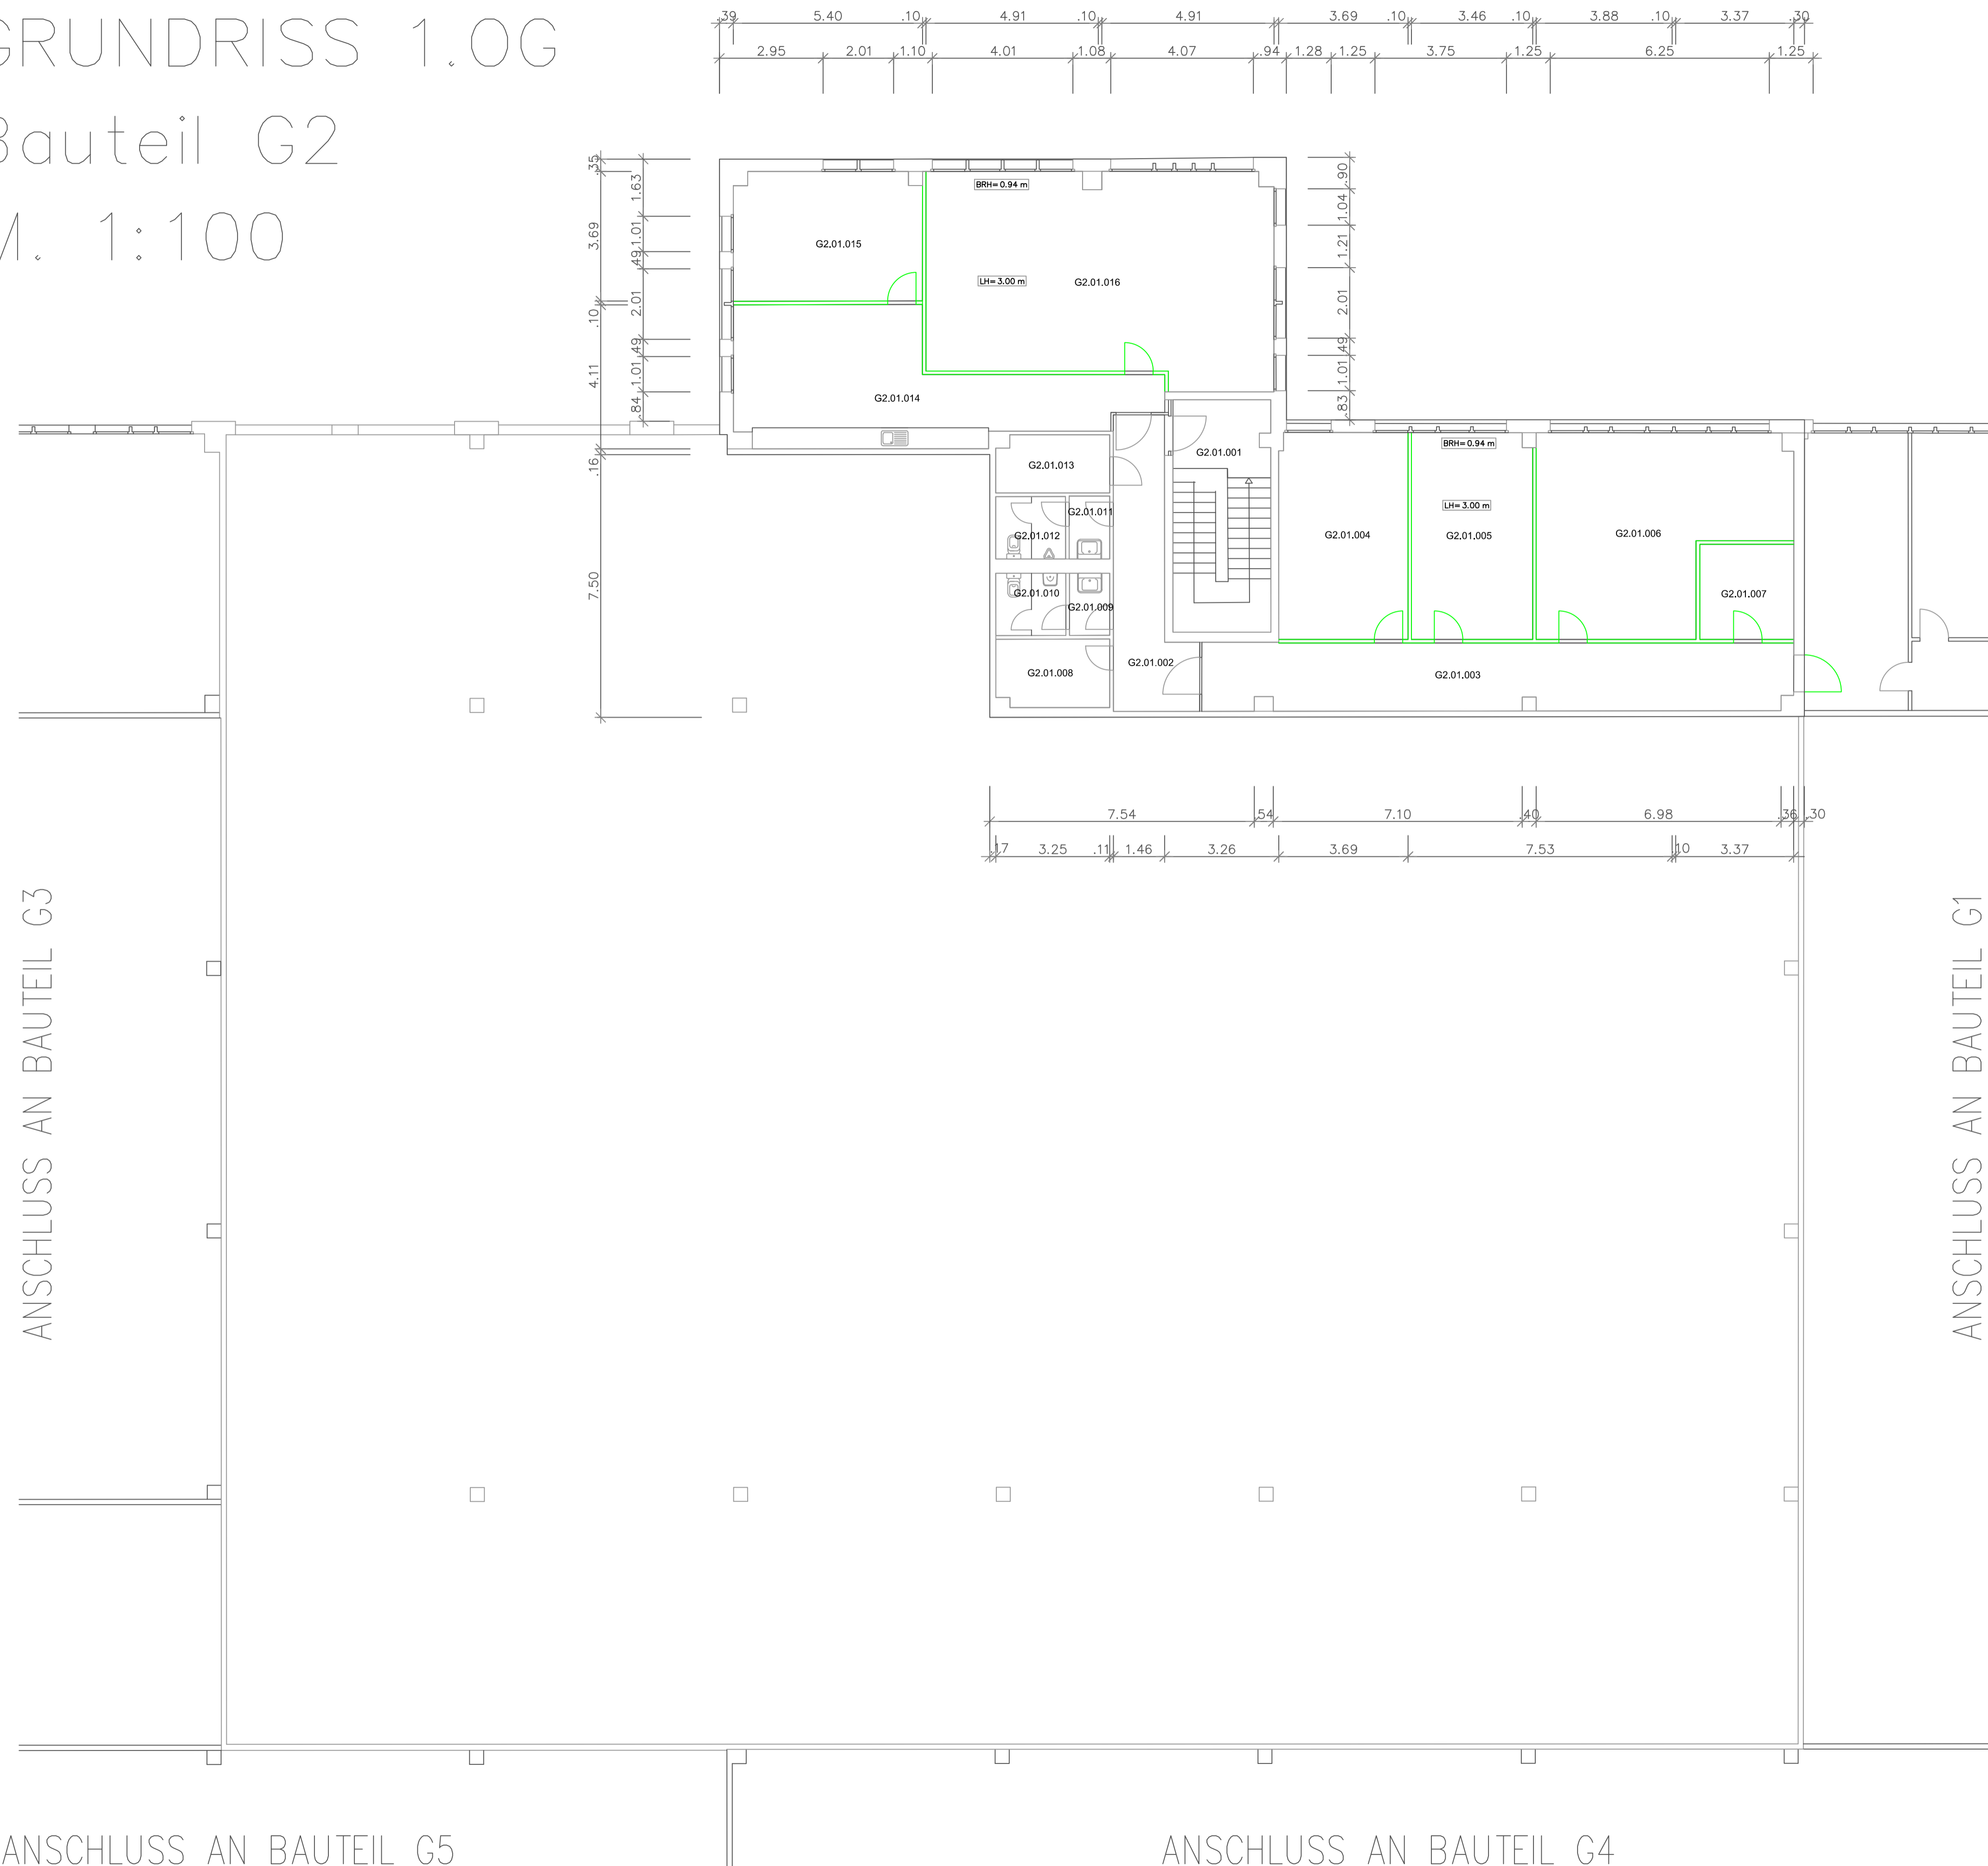

Planstand	.....
.....	.....
B	.....
A	.....
0	18.08.2016 Planübernahme von kdp Objekteinrichtungen letzte Änderung vom 09.06.16

Bauherr  
**Aurelis Real Estate GmbH & Co. KG**  
Region West  
Zum Portsmouthplatz 6 (Hbf. Südseite)  
47051 Duisburg  
Tel: 0203 708028-42  
Fax: 0203 708028-49  
Internet: www.aurelis-real-estate.de

Projekt  
**IBB: 26000996**  
**Büro- und Lagergebäude Einheit G2**  
Schiesstraße 62  
40549 Düsseldorf

Erfassungsart: Planübernahme  
Lagebezug: Lokales Koordinatensystem  
Höhenbezug: kein

Planbezeichnung / Maßstab  
**BESTANDSPLAN 1:100**

Projektion / Lokalität  
**GRUNDRISS OBERGESCHOSS**

**IngenieurTeam2**  
Ingenieurgesellschaft mbH  
Architektur-Vermessung  
und Informationssysteme  
für das Halten und Entwickeln  
von Immobilien  
Am Getreidespeicher 9  
D-53359 Rheinbach (Bonn)  
Tel. +49 (0) 2226 / 90 61-0  
Mail@IngenieurTeam2.com  
www.IngenieurTeam2.com

Dipl.-Ing. Ralph Heiliger

Datum: 18.08.2016  
Index: -

Zeichen F380  
Format: 70,0 cm x 60,0 cm