


20 Einheit I

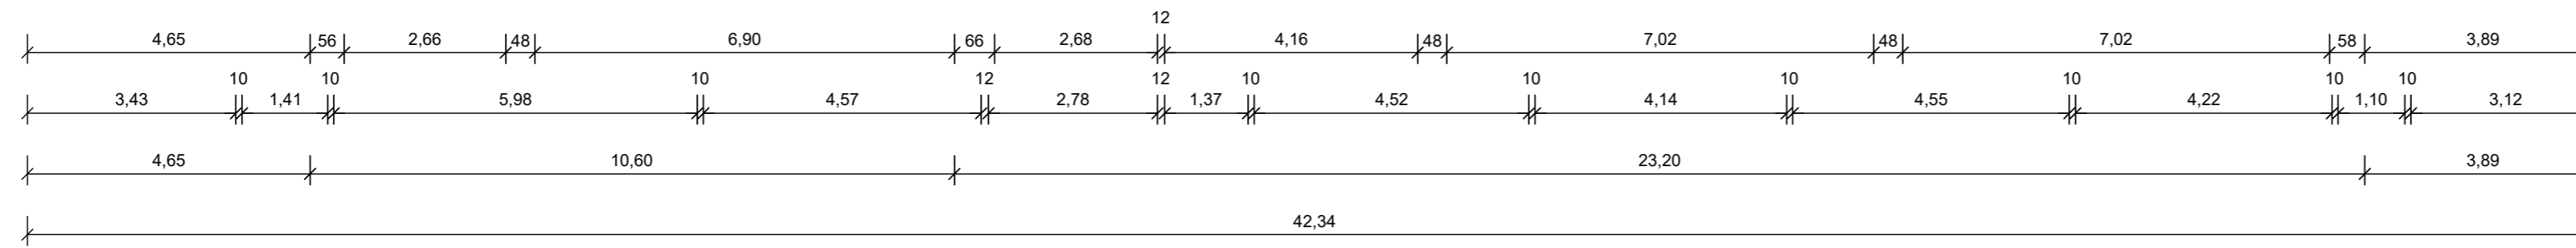

Planstand

 B
 A
 0 20.10.2016 Bestandsaufnahme und Gültigkeit der Plandarstellung

Bauherr
Aurelis Real Estate GmbH & Co. KG
 Region West
 Zum Portsmouthplatz 6 (Hbf. Südseite)
 47051 Duisburg
 Tel. 0203 709028-42
 Fax. 0203 709028-49
 Internet: www.aurelis-real-estate.de

Projekt
IBB: 26000994
Bürogebäude Einheiten I
Gebäudenummer 31141784
 Halskestraße 20
 47877 Willich

Erfassungsart: Örtliches Aufmaß
 Lagebezug: Lokales Koordinatensystem
 Höhenbezug: ±0,00 m OKFF EG

Planbezeichnung / Maßstab
BESTANDSPLAN 1:100

Projektion / Lokalität
GRUNDRISS OBERGESCHOSS

IngenieurTeam2
 Ingenieurgesellschaft mbH

Architektur-Vermessung
 und Informationssysteme
 für das Halten und Entwickeln
 von Immobilien

Am Getreidespeicher 9
 D-53359 Rheinbach (Bonn)
 Tel. +49 (0) 2226 / 90 61-0
 Mail@IngenieurTeam2.com

Dipl.-Ing. Ralph Heiliger www.IngenieurTeam2.com

Datum: 20.10.2016 Zeichen F380
 Index: - Format 70,0 cm x 45,0 cm