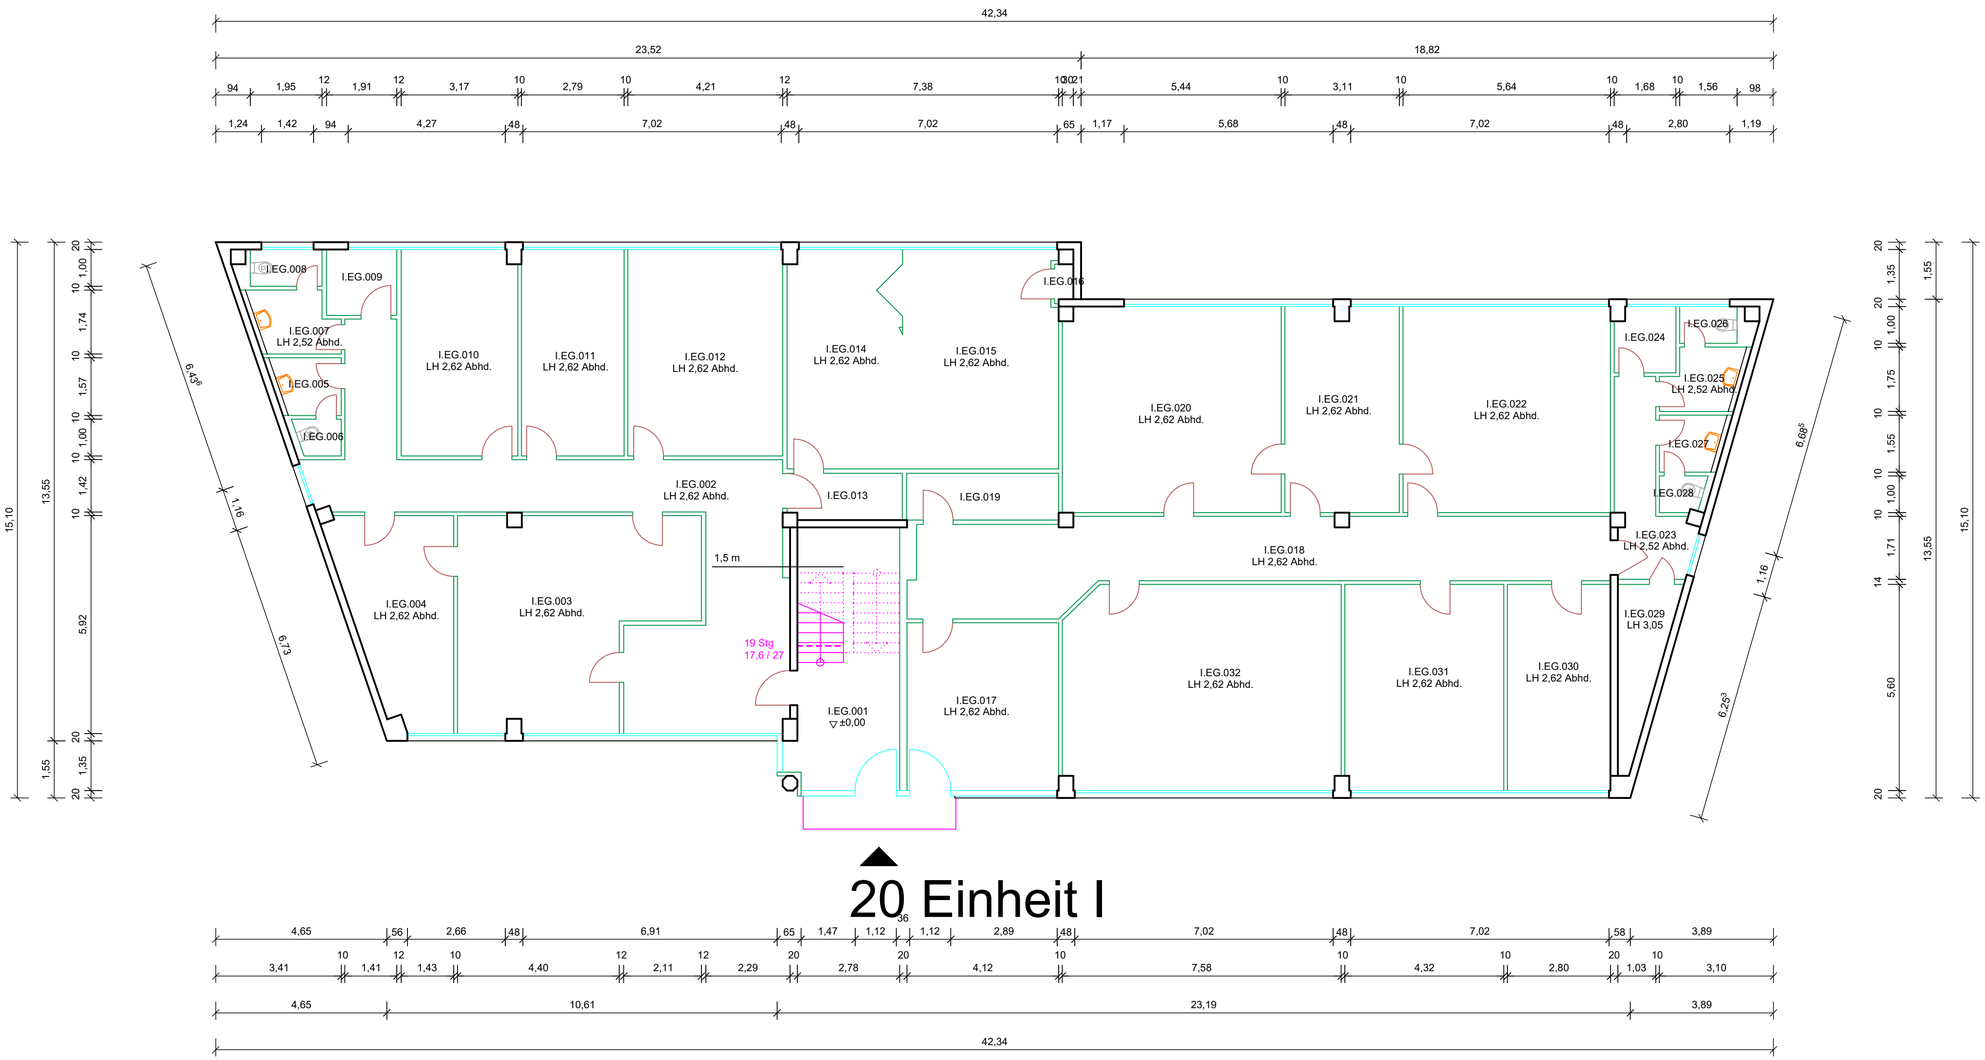

Planstand

.....
.....
.....
B
A
0 20.10.2016 Bestandsaufnahme und Gültigkeit der Plandarstellung

Bauherr

Aurelis Real Estate GmbH & Co. KG
Region West

Zum Portsmouthplatz 6 (Hbf. Südseite)
47051 Duisburg

Tel. 0203 709028-42
Fax. 0203 709028-49
Internet: www.aurelis-real-estate.de

Projekt

IBB: 26000994
Bürogebäude Einheiten I
Gebäudenummer 31141784
Halskestraße 20
47877 Willich

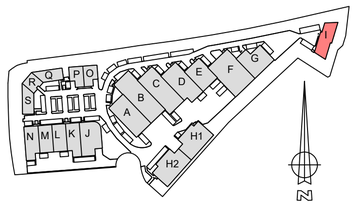

Erfassungsart: Örtliches Aufmaß
Lagebezug: Lokales Koordinatensystem
Höhenbezug: ±0,00 m OKFF EG

Planbezeichnung / Maßstab

BESTANDSPLAN 1:100

Projektion / Lokalität

GRUNDRISS ERDGESCHOSS

IngenieurTeam2
Ingenieurgesellschaft mbH

Architektur-Vermessung
und Informationssysteme
für das Halten und Entwickeln
von Immobilien

Am Getreidespeicher 9
D-53359 Rheinbach (Bonn)

Tel. +49 (0) 2226 / 90 61-0
Mail@IngenieurTeam2.com

Dipl.-Ing. Ralph Heiliger
www.IngenieurTeam2.com

Datum: 20.10.2016
Index: -
Zeichen F380
Format: 70,0 cm x 45,0 cm